LEGENDA MÍSTNOSTÍ

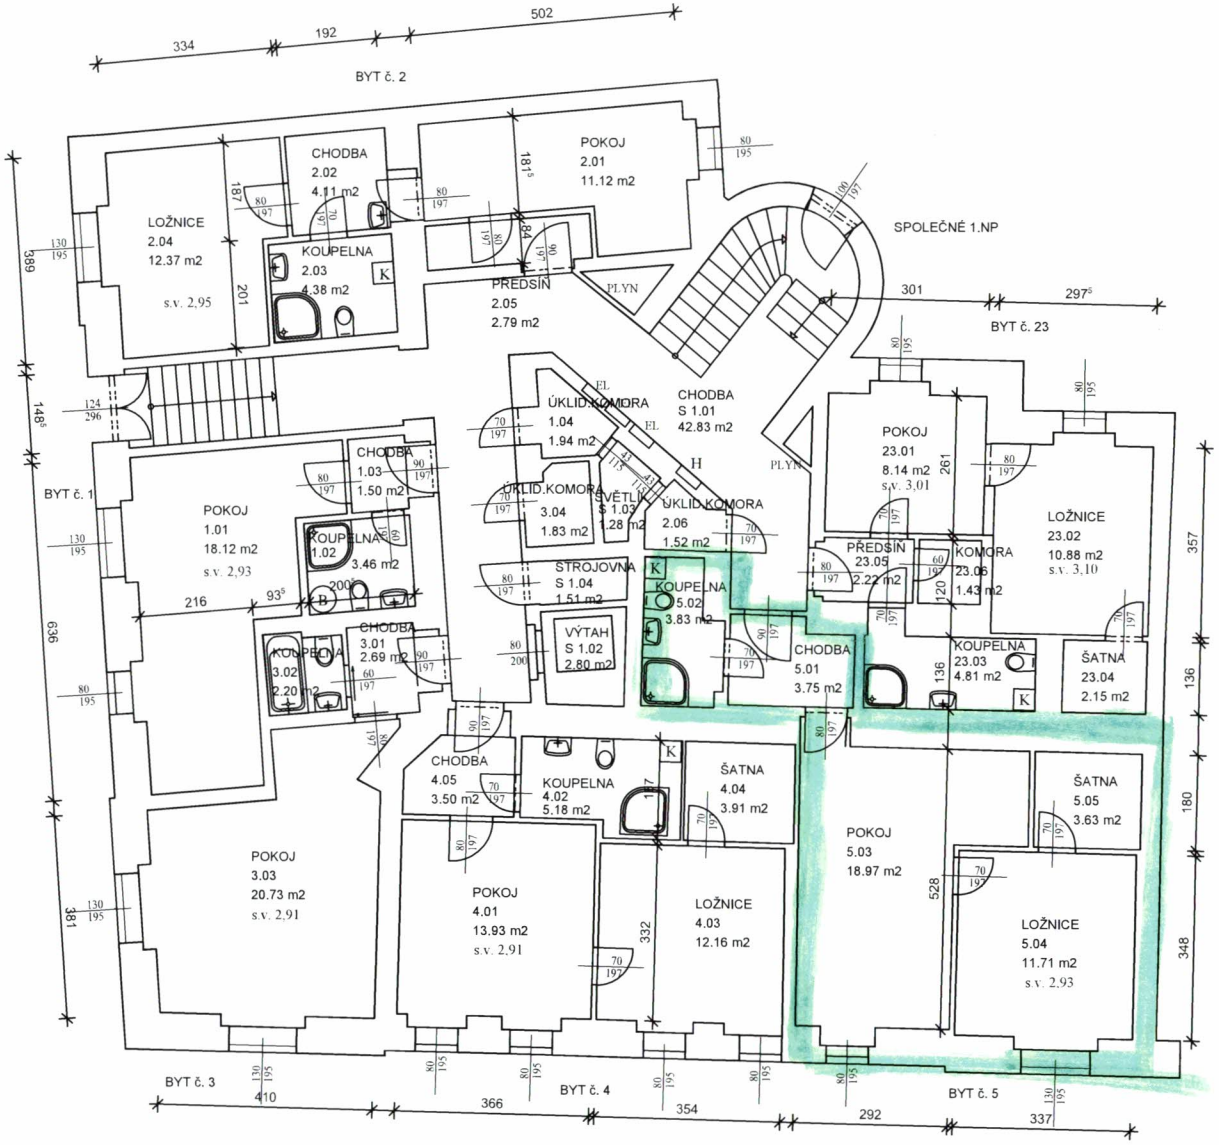

Č. M.	NÁZEV MÍSTNOSTI	PLOCHA m²	PODLAHA
S 1.01	CHODBA, SCHODIŠTĚ	42.83	DLAŽBA
S 1.02	VÝTAH	2.80	
S 1.03	SVĚTLÍK	1.28	
S 1.04	STROJOVNA	1.51	
PLOCHA MÍSTNOSTÍ CELKEM:		48.42	

SPOLEČNÉ 1.NP

BYT č. 1

Č. M.	NÁZEV MÍSTNOSTI	PLOCHA m²	PODLAHA
1.01	POKOJ	18.12	PLOVOUCÍ
1.02	KOUPELNA	3.46	DLAŽBA
1.03	CHODBA	1.50	DLAŽBA
1.04	ÚKLIDOVÁ KOMORA	1.94	DLAŽBA
PLOCHA MÍSTNOSTÍ CELKEM:		25.02	

BYT č. 2

Č. M.	NÁZEV MÍSTNOSTI	PLOCHA m²	PODLAHA
2.01	POKOJ	11.12	PLOVOUCÍ
2.02	CHODBA	4.11	DLAŽBA
2.03	KOUPELNA	4.38	DLAŽBA
2.04	LOŽNICE	12.37	PLOVOUCÍ
2.05	PŘEDSÍŇ	2.79	DLAŽBA
2.06	ÚKLIDOVÁ KOMORA	1.52	DLAŽBA
PLOCHA MÍSTNOSTÍ CELKEM:		36.29	

BYT č. 3

Č. M.	NÁZEV MÍSTNOSTI	PLOCHA m²	PODLAHA
3.01	CHODBA	2.69	DLAŽBA
3.02	KOUPELNA	2.20	DLAŽBA
3.03	POKOJ	20.73	PLOVOUCÍ
3.04	ÚKLIDOVÁ KOMORA	1.83	DLAŽBA
PLOCHA MÍSTNOSTÍ CELKEM:		27.45	

BYT č. 4

Č. M.	NÁZEV MÍSTNOSTI	PLOCHA m²	PODLAHA
4.01	POKOJ	13.93	PLOVOUCÍ
4.02	KOUPELNA	5.18	DLAŽBA
4.03	LOŽNICE	12.16	PLOVOUCÍ
4.04	ŠATNA	3.91	PLOVOUCÍ
4.05	CHODBA	3.50	DLAŽBA
PLOCHA MÍSTNOSTÍ CELKEM:		38.68	

BYT č. 5

Č. M.	NÁZEV MÍSTNOSTI	PLOCHA m²	PODLAHA
5.01	CHODBA	3.75	DLAŽBA
5.02	KOUPELNA	3.83	DLAŽBA
5.03	POKOJ	18.97	PLOVOUCÍ
5.04	LOŽNICE	11.71	PLOVOUCÍ
5.05	ŠATNA	3.63	PLOVOUCÍ
PLOCHA MÍSTNOSTÍ CELKEM:		41.89	

BYT č. 23

Č. M.	NÁZEV MÍSTNOSTI	PLOCHA m²	PODLAHA
23.01	POKOJ	8.14	PLOVOUCÍ
23.02	LOŽNICE	10.88	PLOVOUCÍ
23.03	KOUPELNA	4.81	DLAŽBA
23.04	ŠATNA	2.15	PLOVOUCÍ
23.05	PŘEDSÍŇ	2.22	DLAŽBA
23.06	KOMORA	1.43	DLAŽBA
PLOCHA MÍSTNOSTÍ CELKEM:		29.63	

VÝKRES SKUTEČNÉHO PROVEDENÍ

VYPRACOVAL	KRESLIL	KONTROLOVAL	SHK s.r.o. LOMNICE NAD POPELKOU 5 května 725 tel. 603288394 IČ 64709932
MILAN HORÁK			
OBEC Praha	KRAJ		
INVESTOR Arktos s.r.o., Elišky Krásnohorské 10/2, Praha 1			
Bytový dům, Na Dědince 818/11, Praha 8 na p.č. 2279 k.ú. Libeň			DRUH DOKUM.
			ČÍS. ZAKÁZKY
			POČET FORM. 2 x A 4
			DATUM srpen 2009
I. NP			MĚŘÍTKO 1 : 100 ČÍSLO VÝKR. 1